

工程特性表

序号	项目	单位	数量		
一	项目概况	广州从化至清远连州高速公路11标段临时用地土地复垦项目			
1	建设地点	阳山县黄金镇黄金林场、阳山县黄金镇黄金村、阳山县岭背镇黄屋村、阳山县岭背镇莲塘村			
2	土地复垦情况		设计	竣工	变化
3	项目复垦规模	公顷	4.0894	4.5869	0.4975
二	建设内容				
1	清理工程				
(1)	水泥地板拆除	立方米	2869.9	2869.9	0
(2)	废弃建筑材料外运	立方米	2869.9	2869.9	0
2	土地平整工程				
(1)	土地翻耕平整	平方米	40893.69	43480.72	2587.03
(2)	表土剥离	立方米	11444.71	12174.6	729.89
(3)	表土保护	立方米	4089.37	4350.24	260.87
(4)	犁底层修复	立方米	4166.76	6950.8	2784.04
(5)	水田表土回填	平方米	20833.8	17377.58	-3456.22
(6)	旱地表土回填	平方米	5526	8502.66	2976.66
(7)	林地表土回填	平方米	14533.89	9973.4	-4560.49
(8)	田埂修筑	米	1027.68	1020.92	-6.76
(9)	表土层土壤改良	平方米	33257.69	36664.25	3406.56
3	灌溉与排水工程				
(1)	农渠	米	1003.25	0	-1003.25
(2)	PVC管（DN60）	米	0	324.5	324.5
4	农田防护与生态环境保持工程				
(1)	植树	株	1601	1202	-399

复垦前后地类调整明细表

地块名称		原地类	2017年地类面积	方案复垦目标	实际复垦地类	复垦后面积	
广州从化至清远连州高速公路11标段临时用地土地复垦项目	101	水田	1.6563	2.0835	101	水田	1.7378
	103	旱地	0.8358	0.5526	103	旱地	0.8503
	201	果园	0.0492	—	301	有林地	0.9973
	301	有林地	0.5403	1.4533	404	其他草地	0.637
	302	灌木林地	0.1504	—	1104	坑塘水面	0.0777
	1104	坑塘水面	0.0597	—	1006	农村道路	0.1611
	203	村庄	0.1607	—	201	果园	0.0804
	404	其他草地	0.637	—	—	报批范围	0.0453
合计			4.0894	4.0894		4.5869	

图例

园地

草地

水田

旱地

林地

项目内复垦范围

原有道路

PVC输水管


补充地块复垦水田范围

原有沟渠


清远市远业农业科技有限公司

核定	陈筱	广州从化至清远连州高速公路11标段临时用地土地复垦项目	竣工	阶段	
校核			竣工图	部分	
审查	郭成杰	土地复垦竣工图			
测量	彭少卿				
绘图	梁伟杰	比例	1:1000	日期	2025年9月
				图号	01

广州从化至清远连州高速公路11标段临时用地土地复垦项目竣工图（片区二）

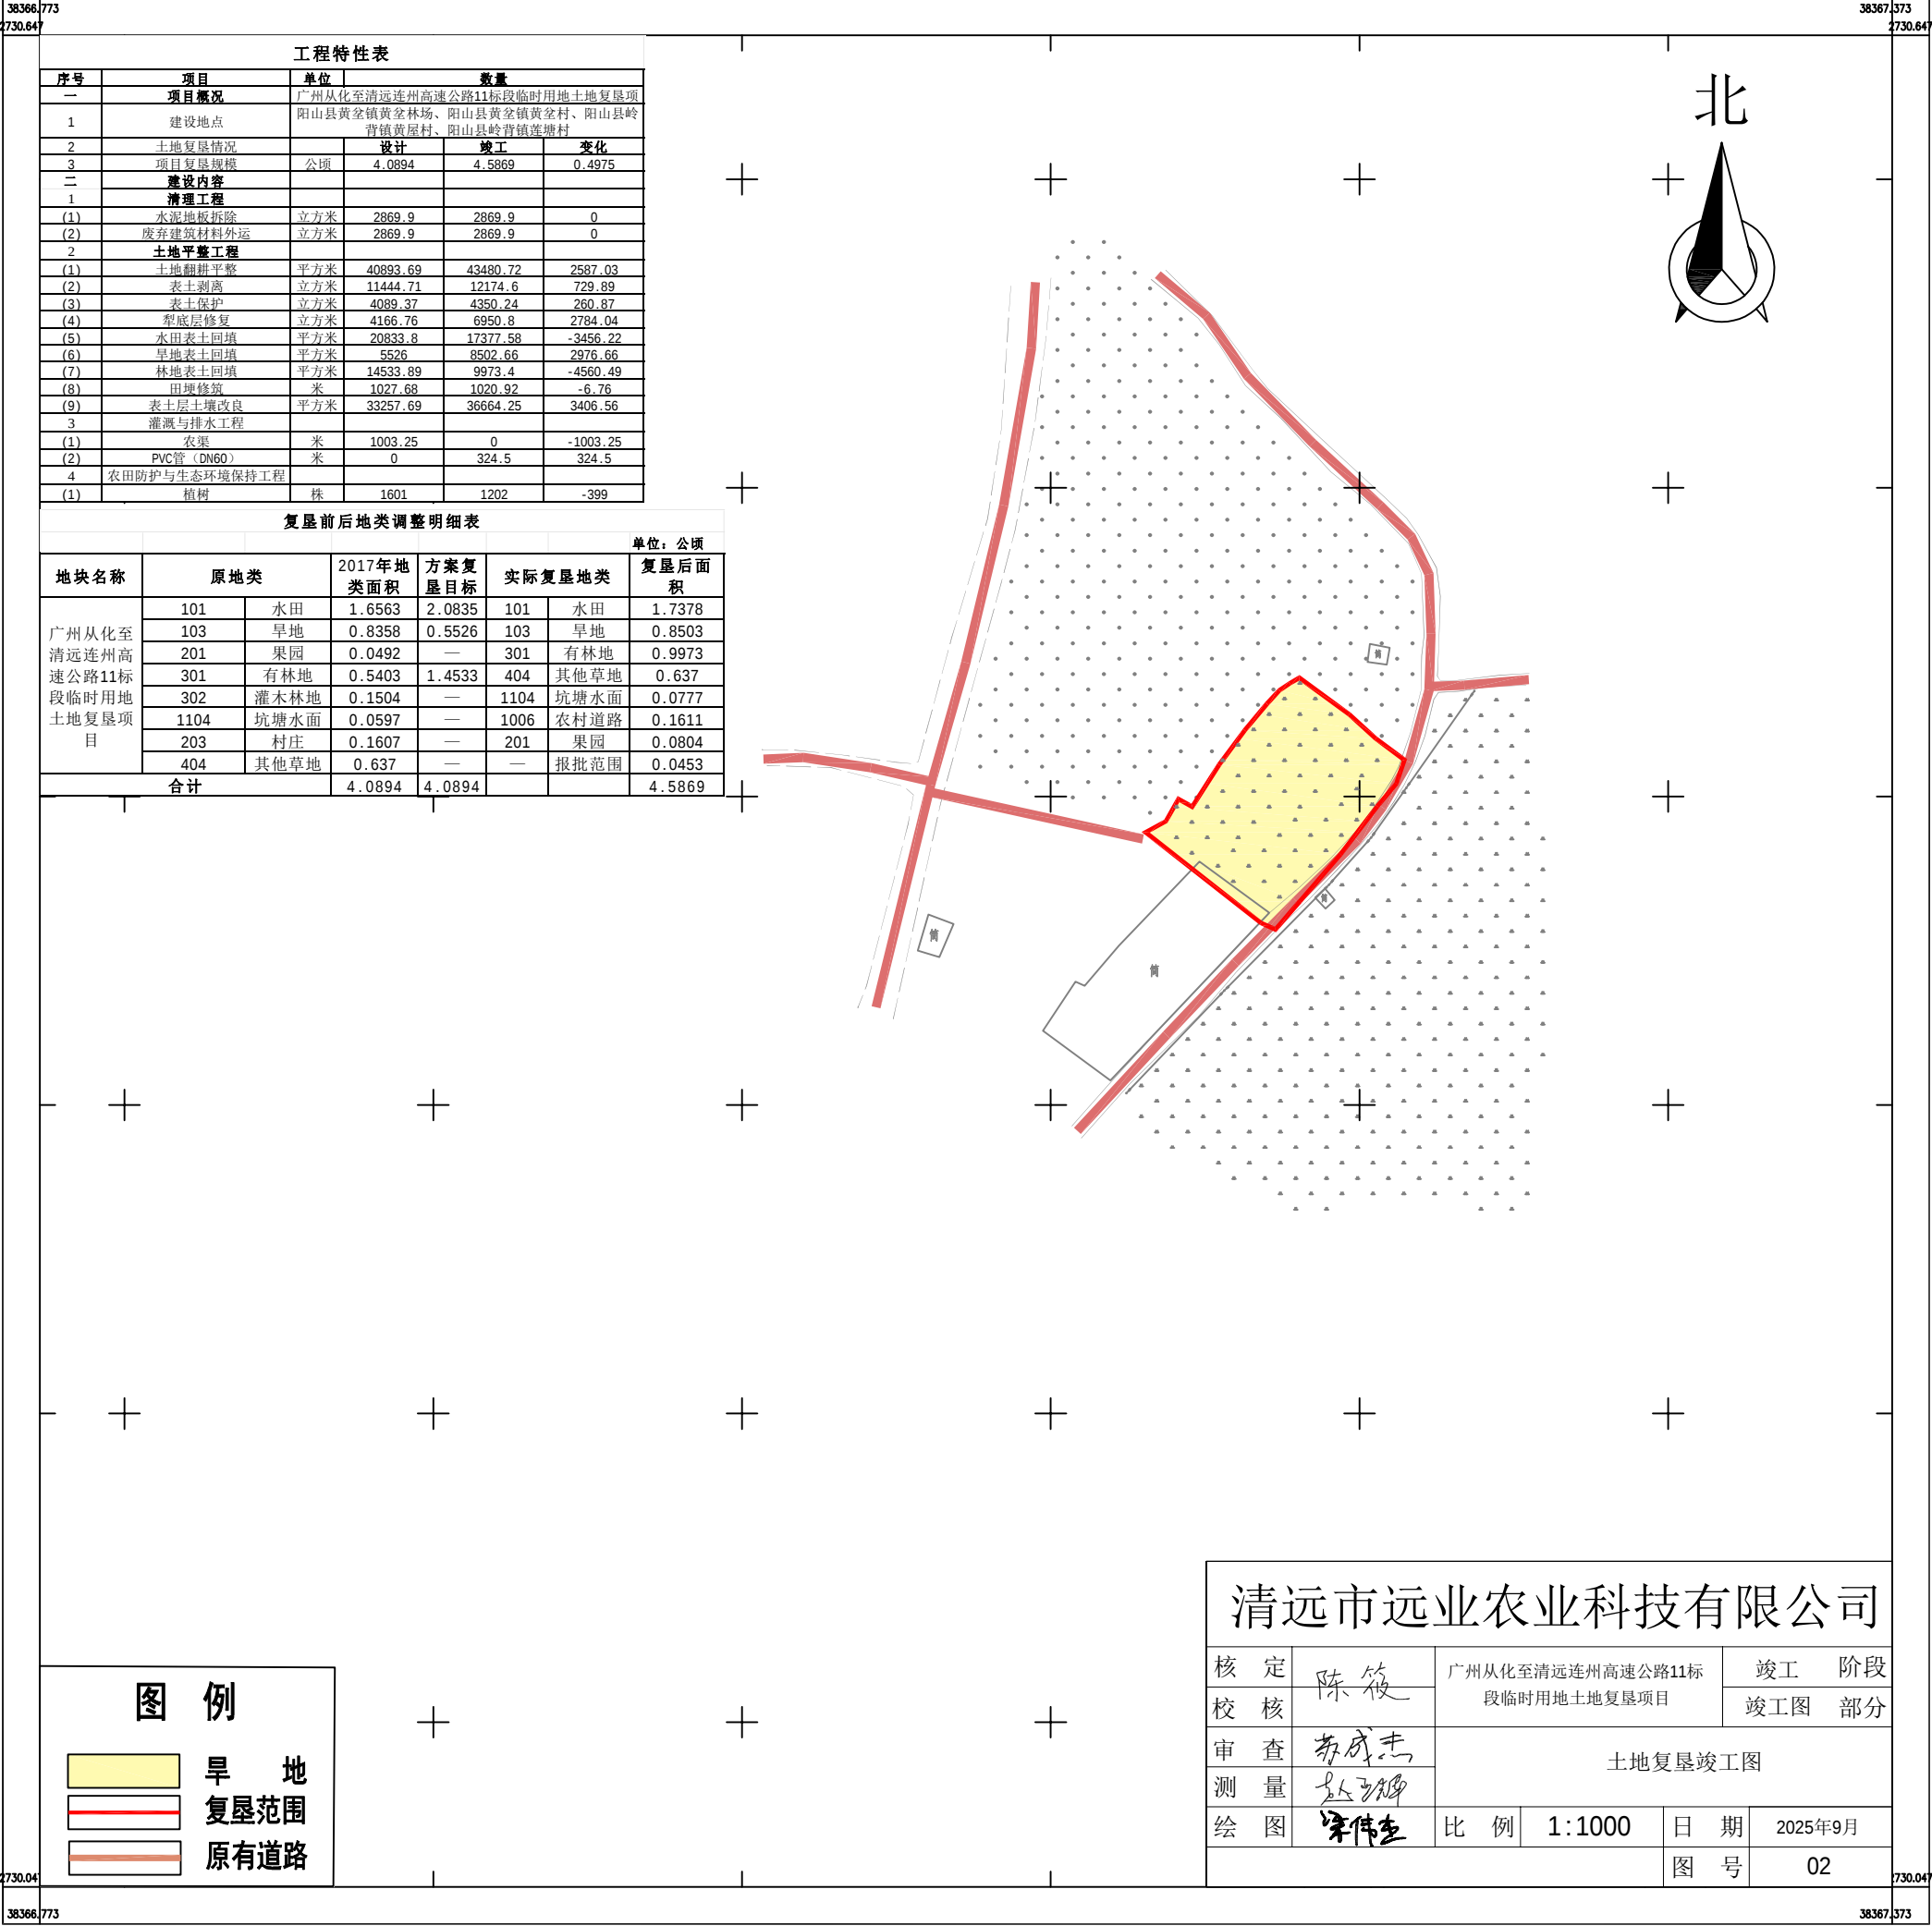

广州从化至清远连州高速公路11标段临时用地土地复垦项目竣工图（片区三）

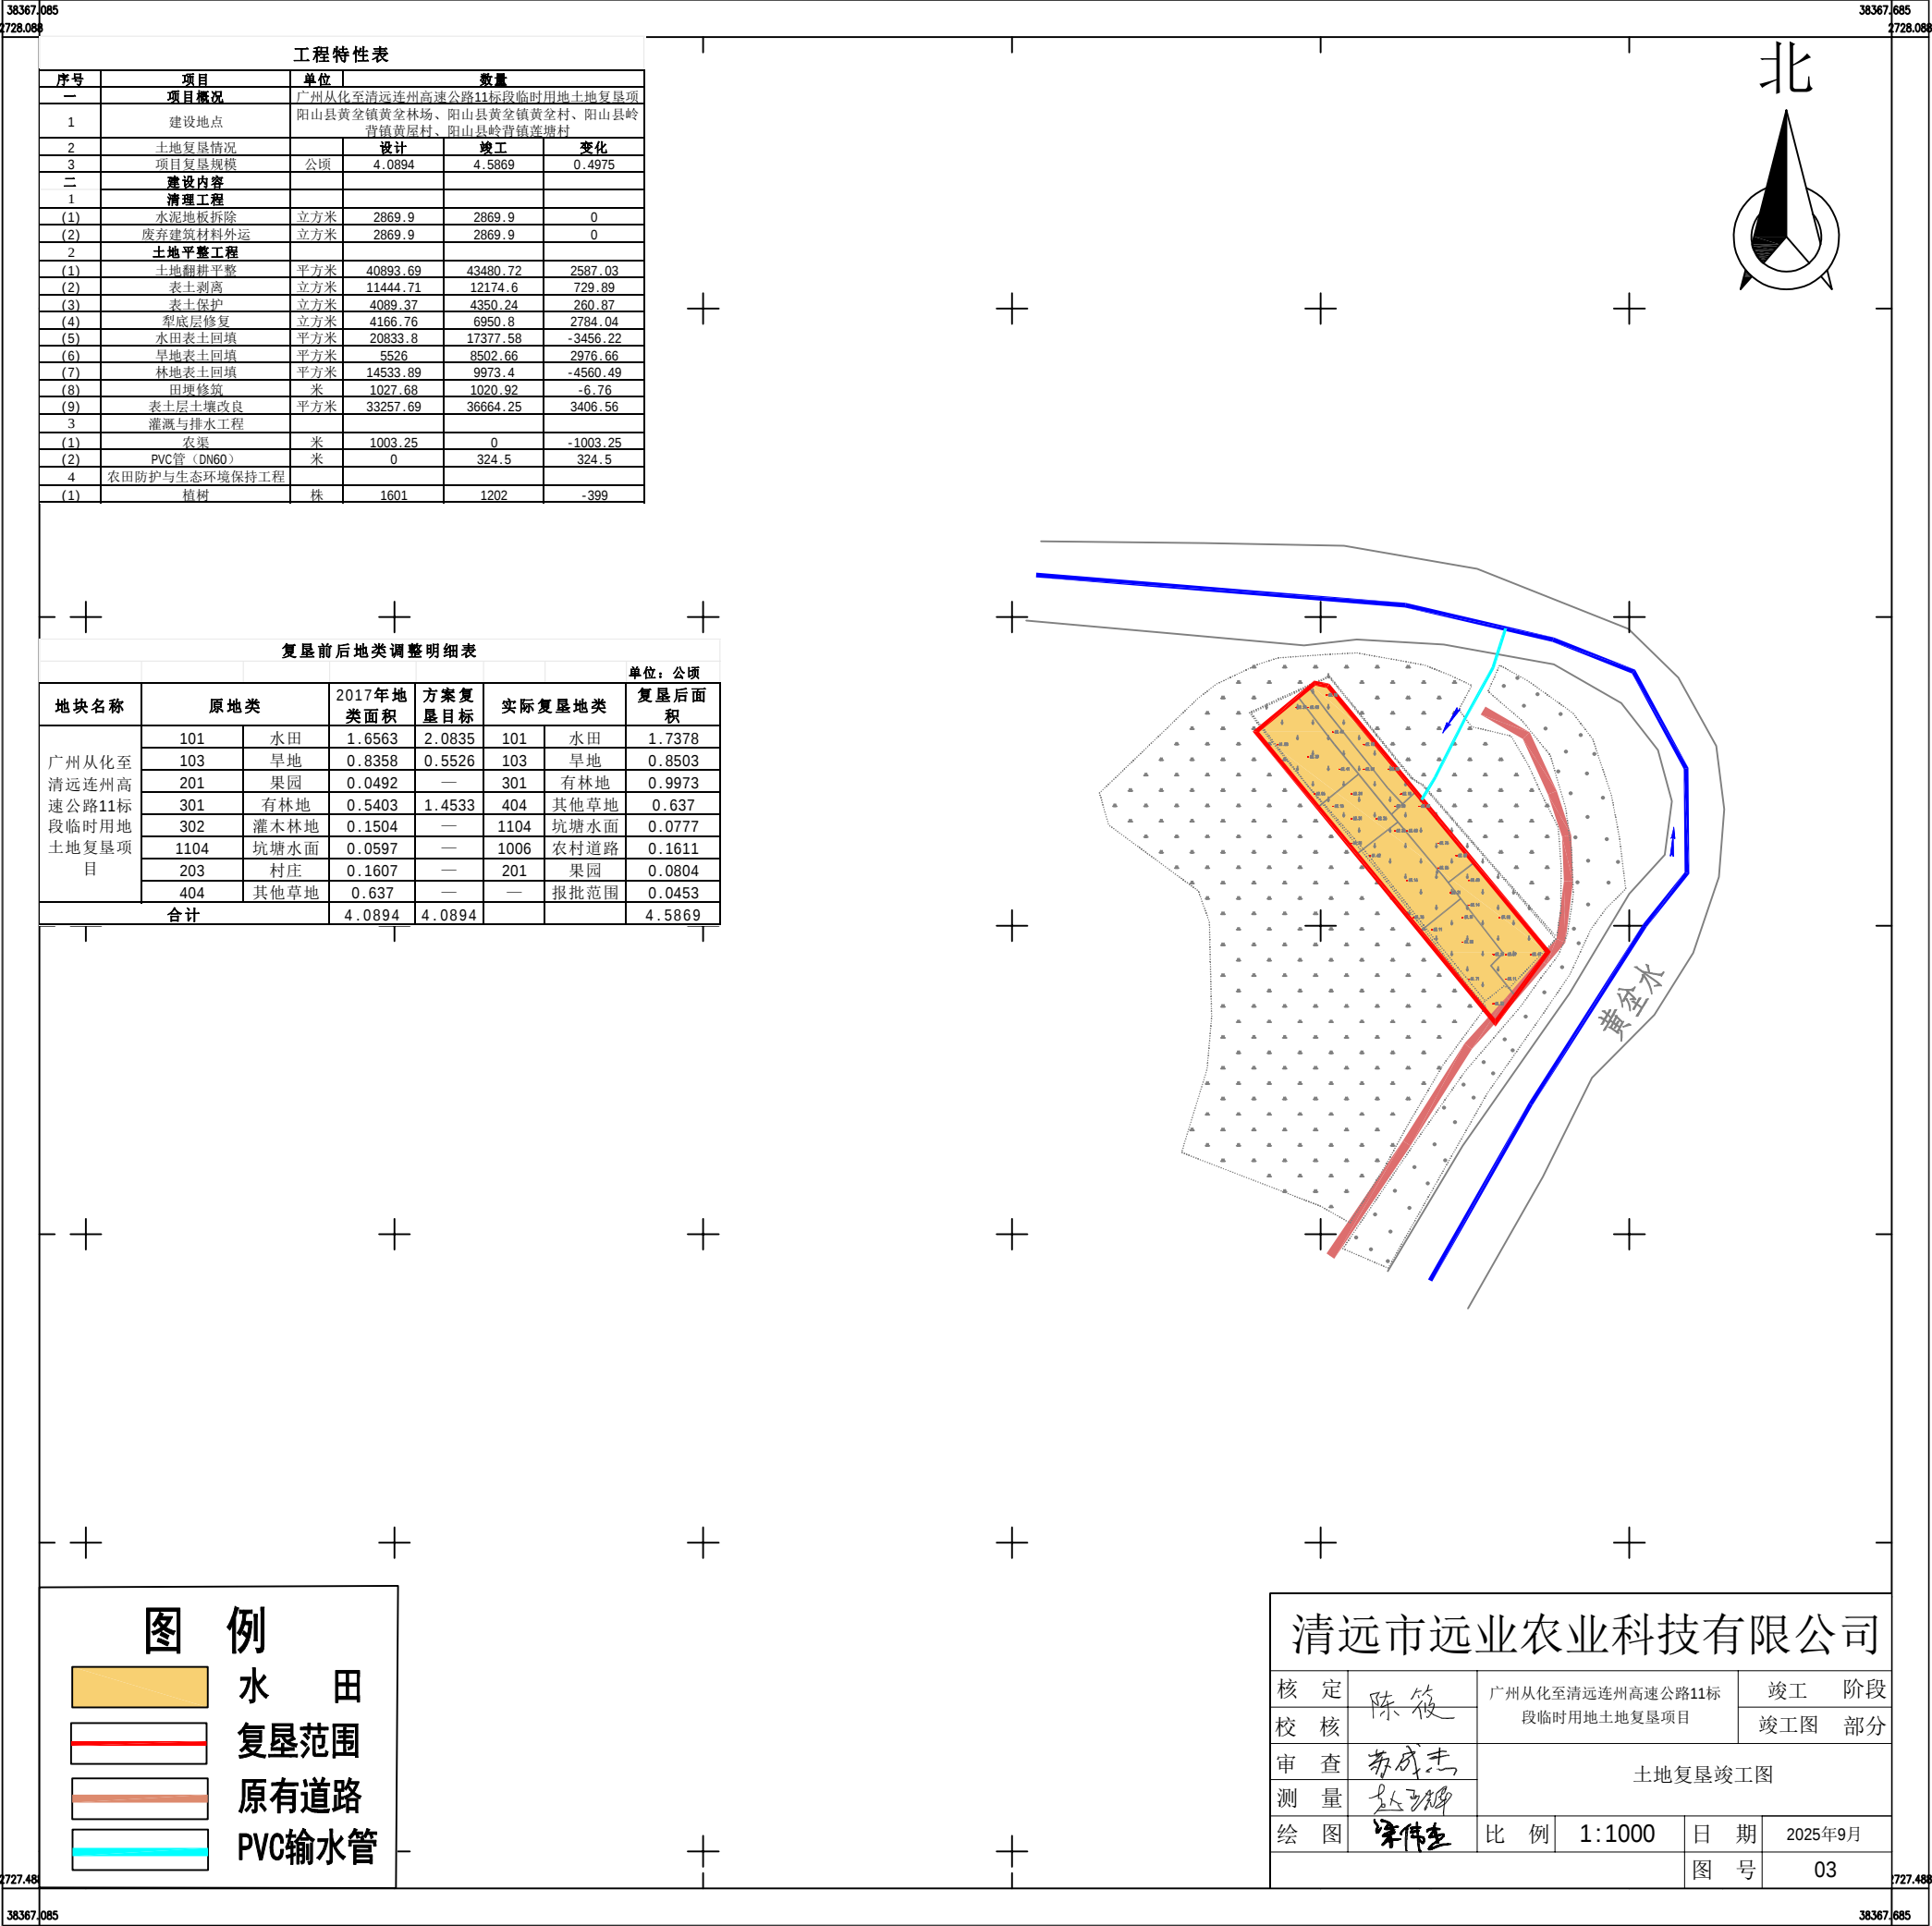

广州从化至清远连州高速公路11标段临时用地土地复垦项目竣工图（片区四）

